




Bitte hier schneiden

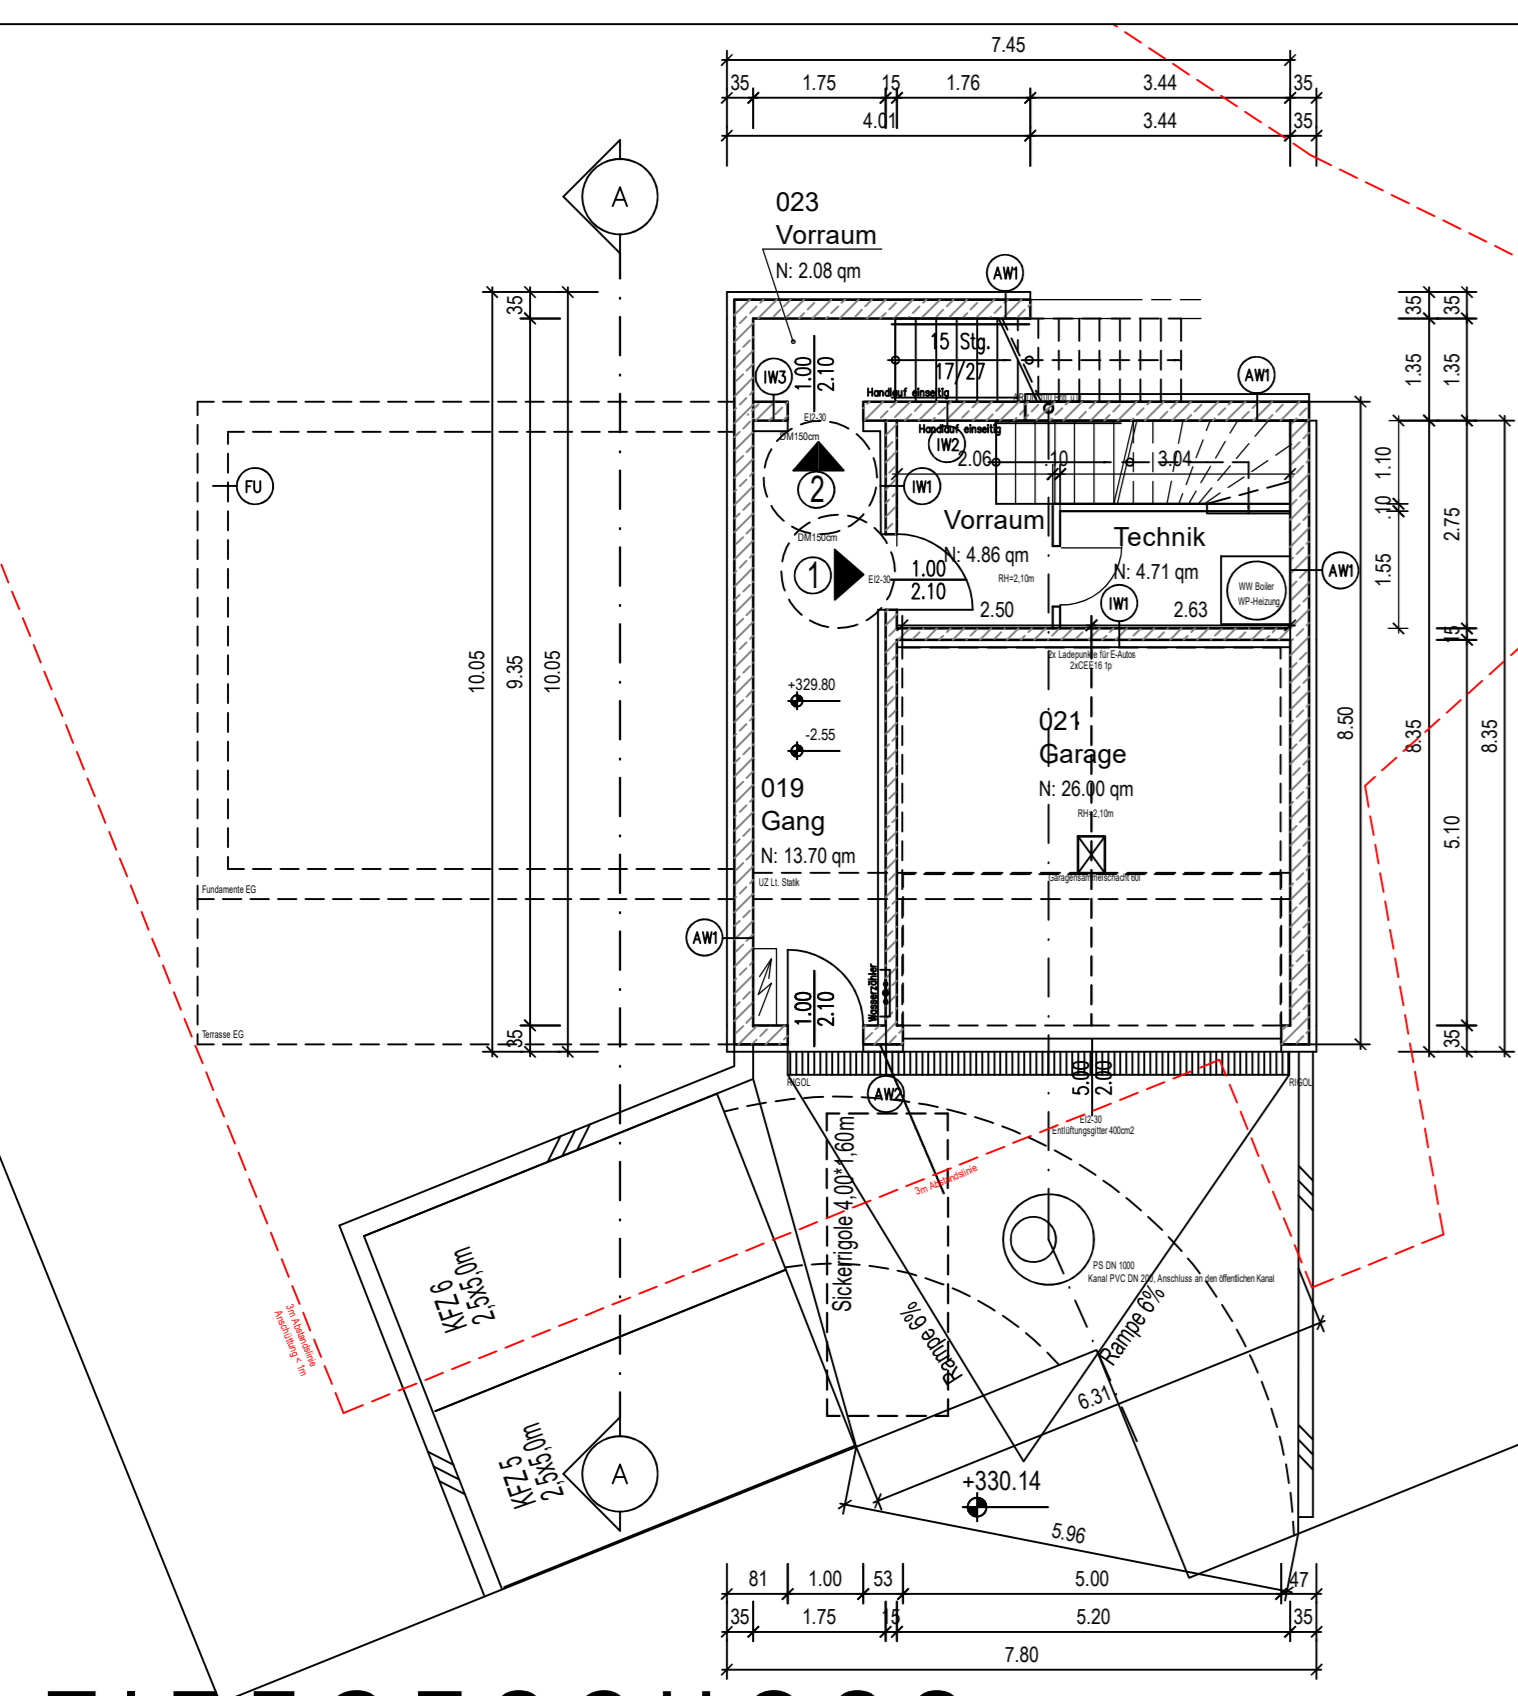


TIEFGESCHOSS

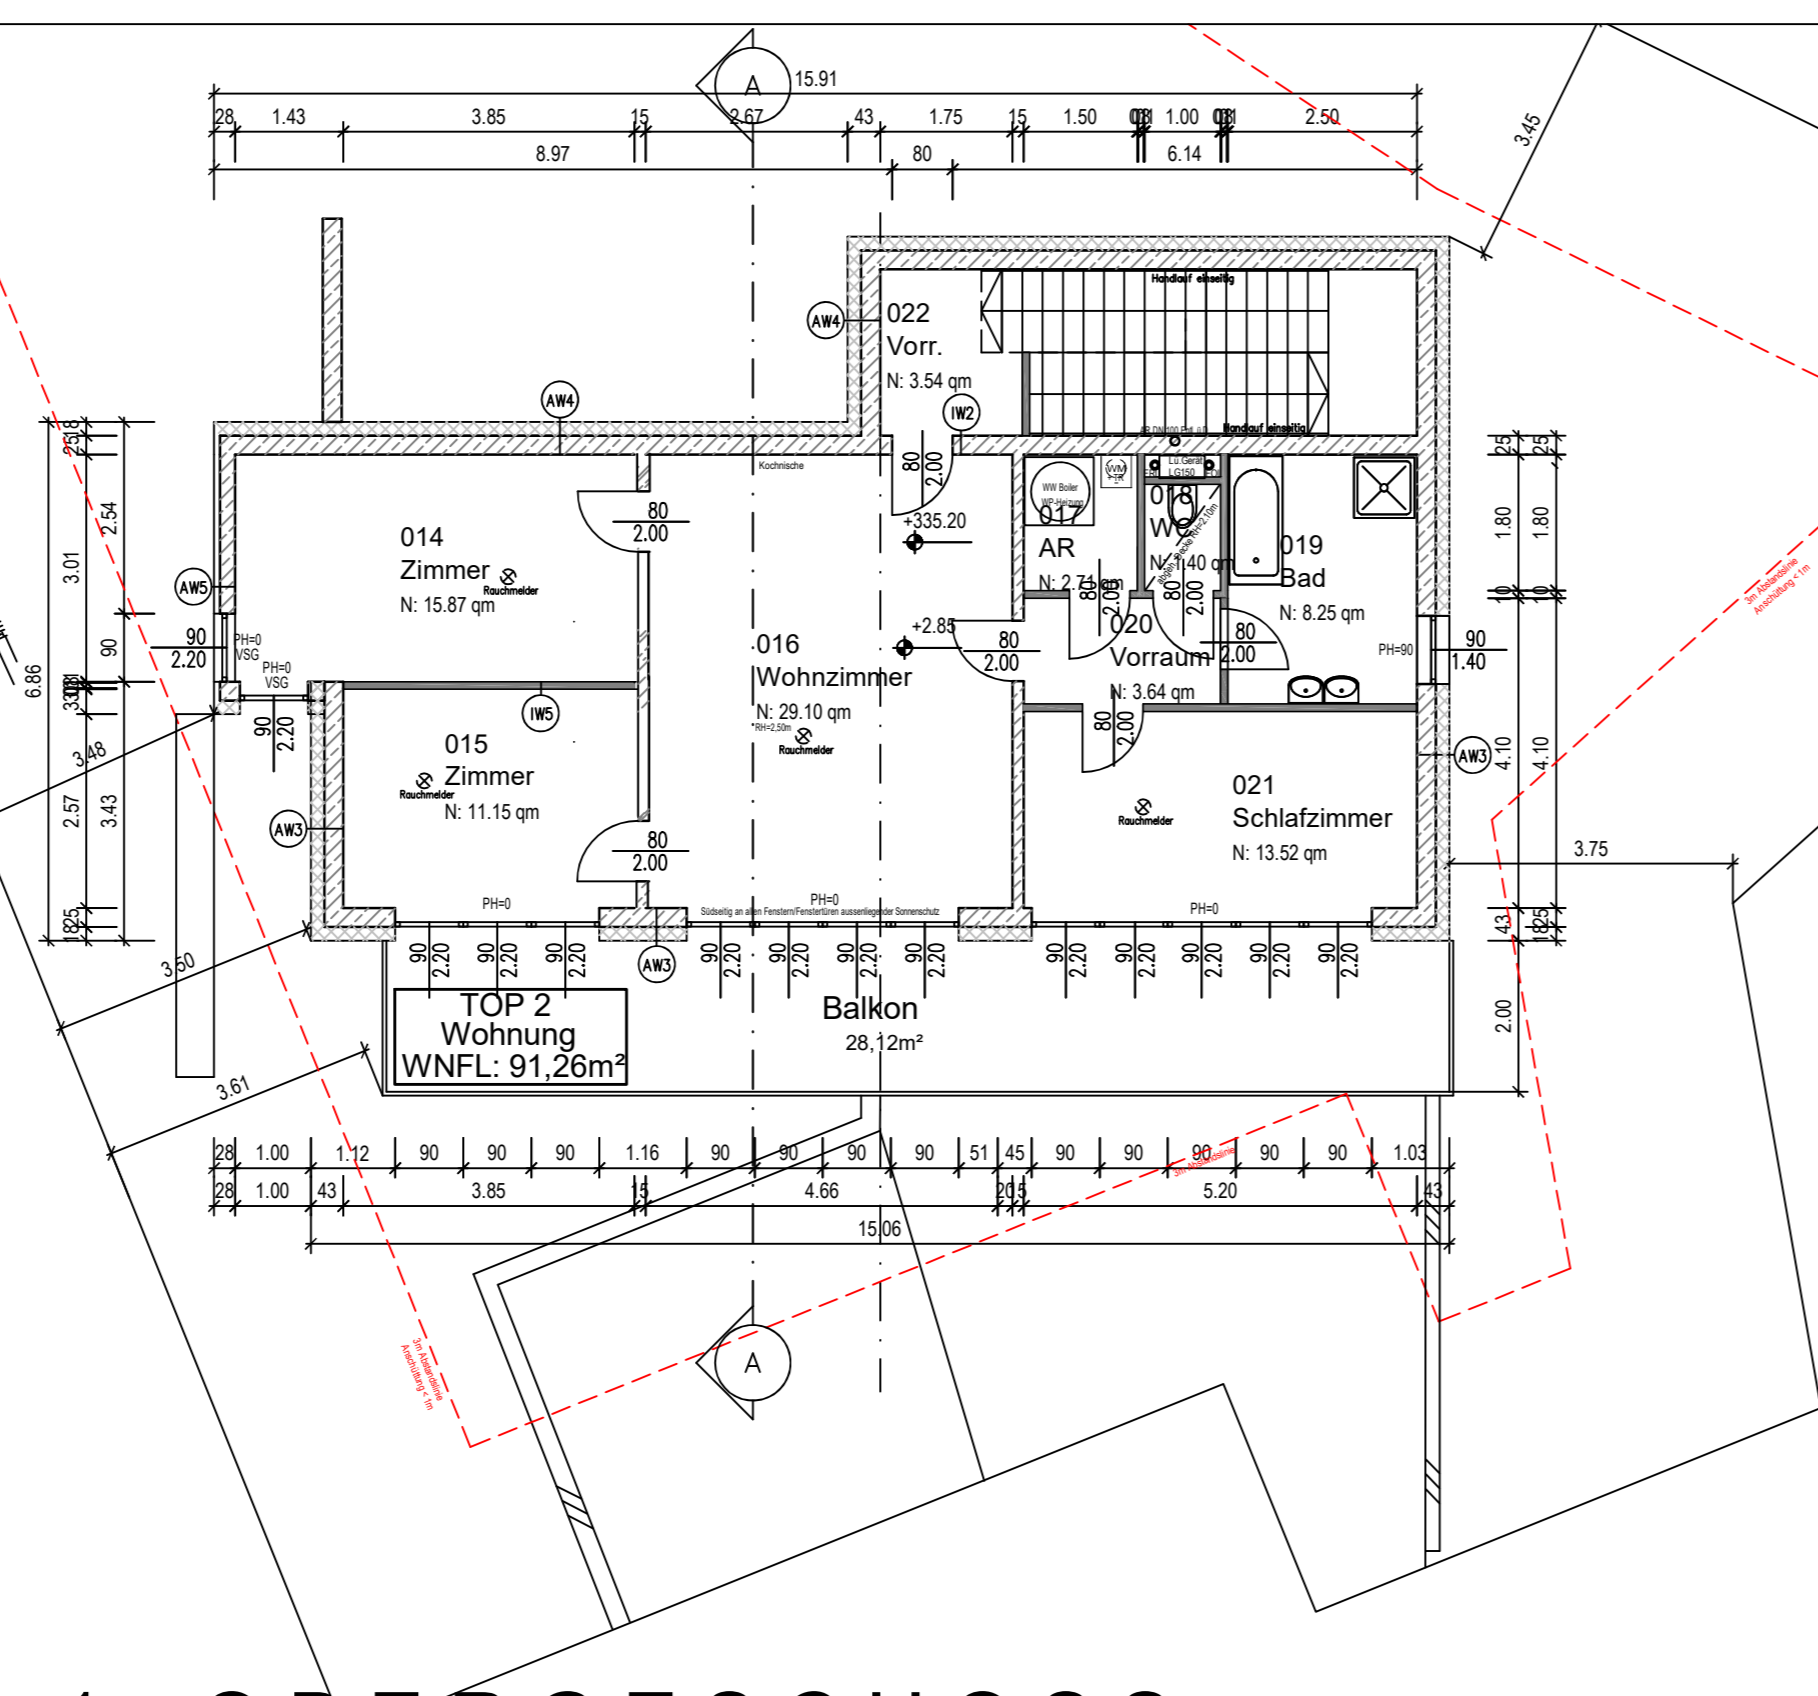


1. OBERGESCHOSS

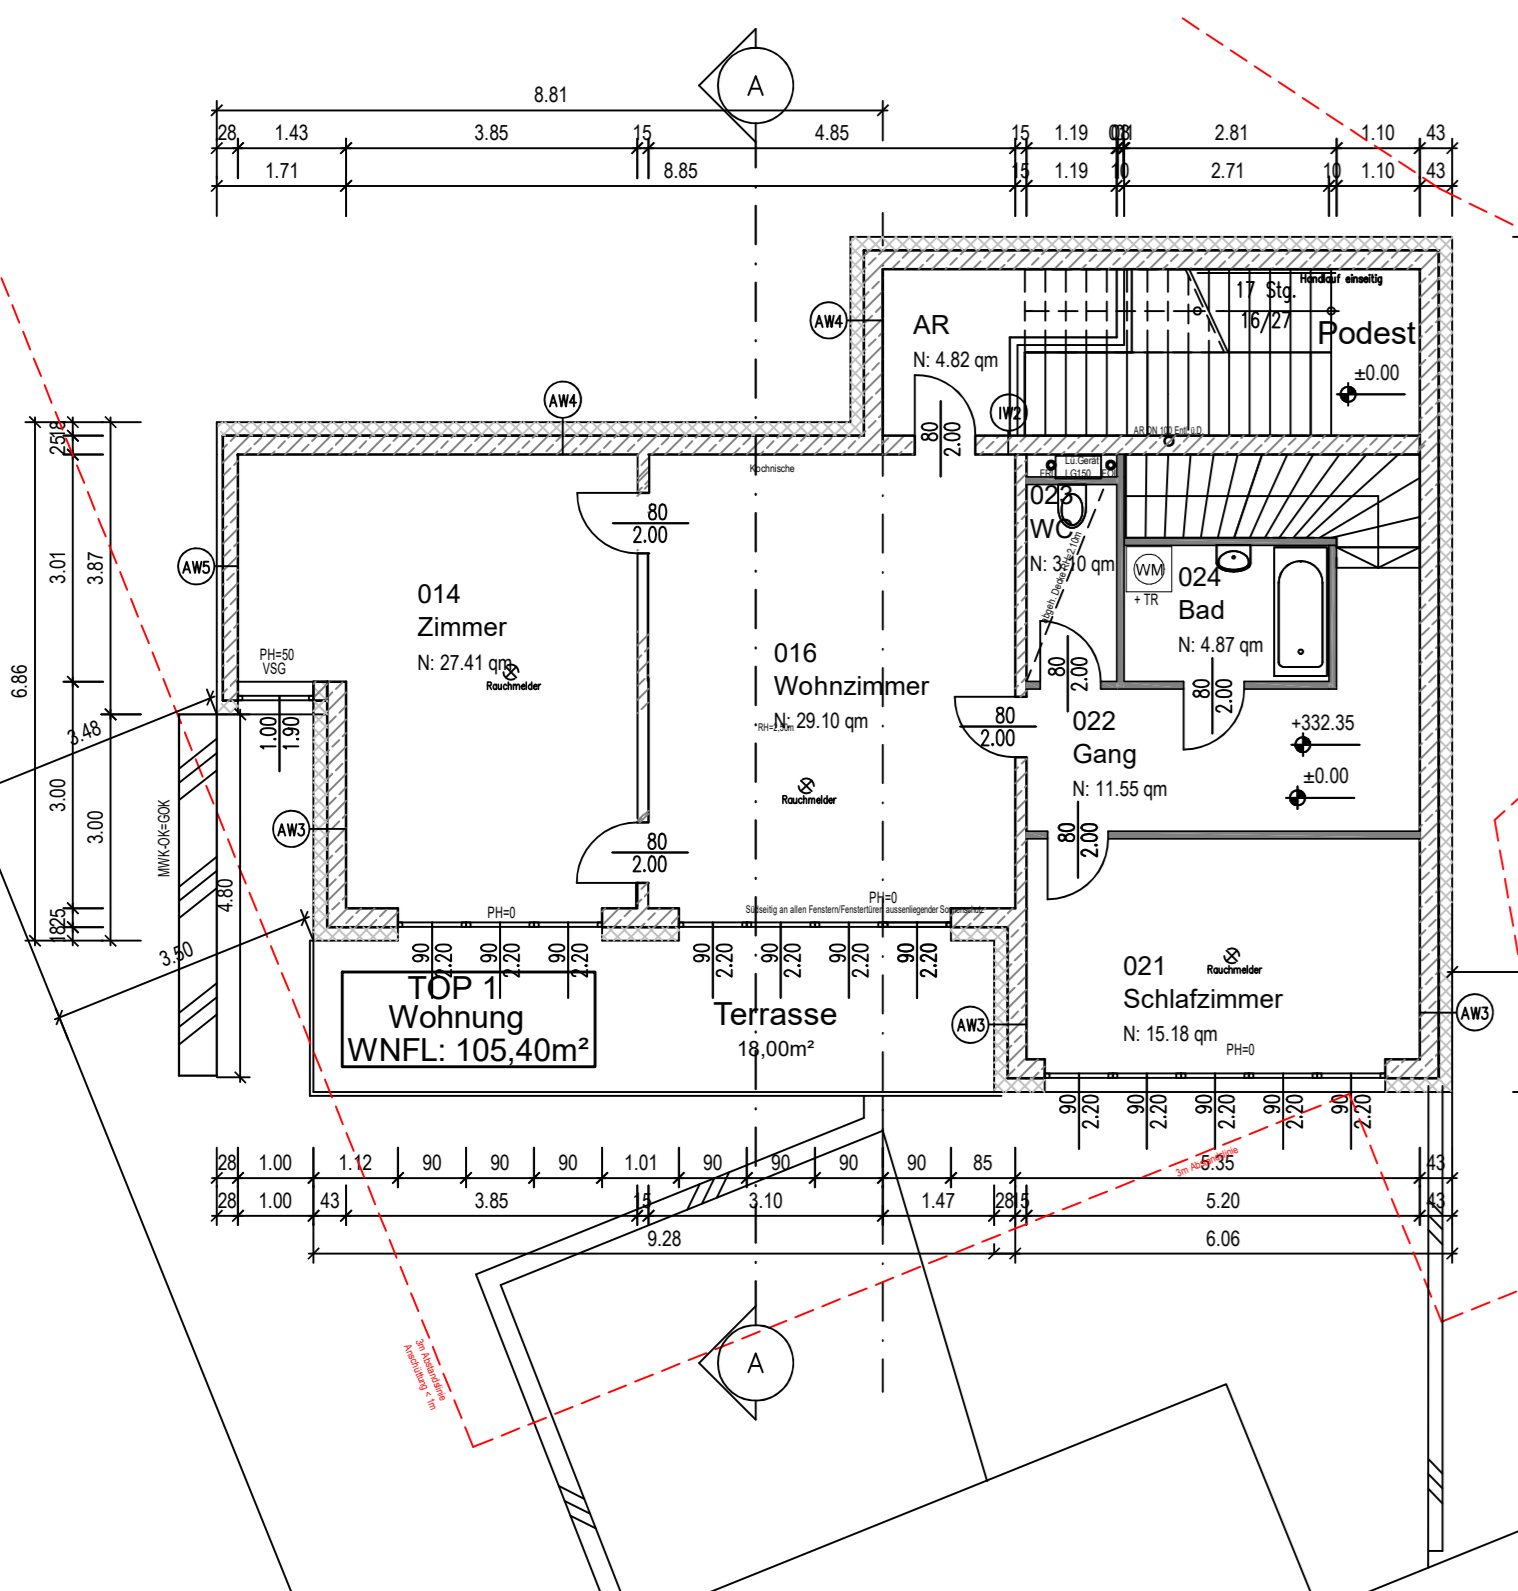

ERDGESCHOSS

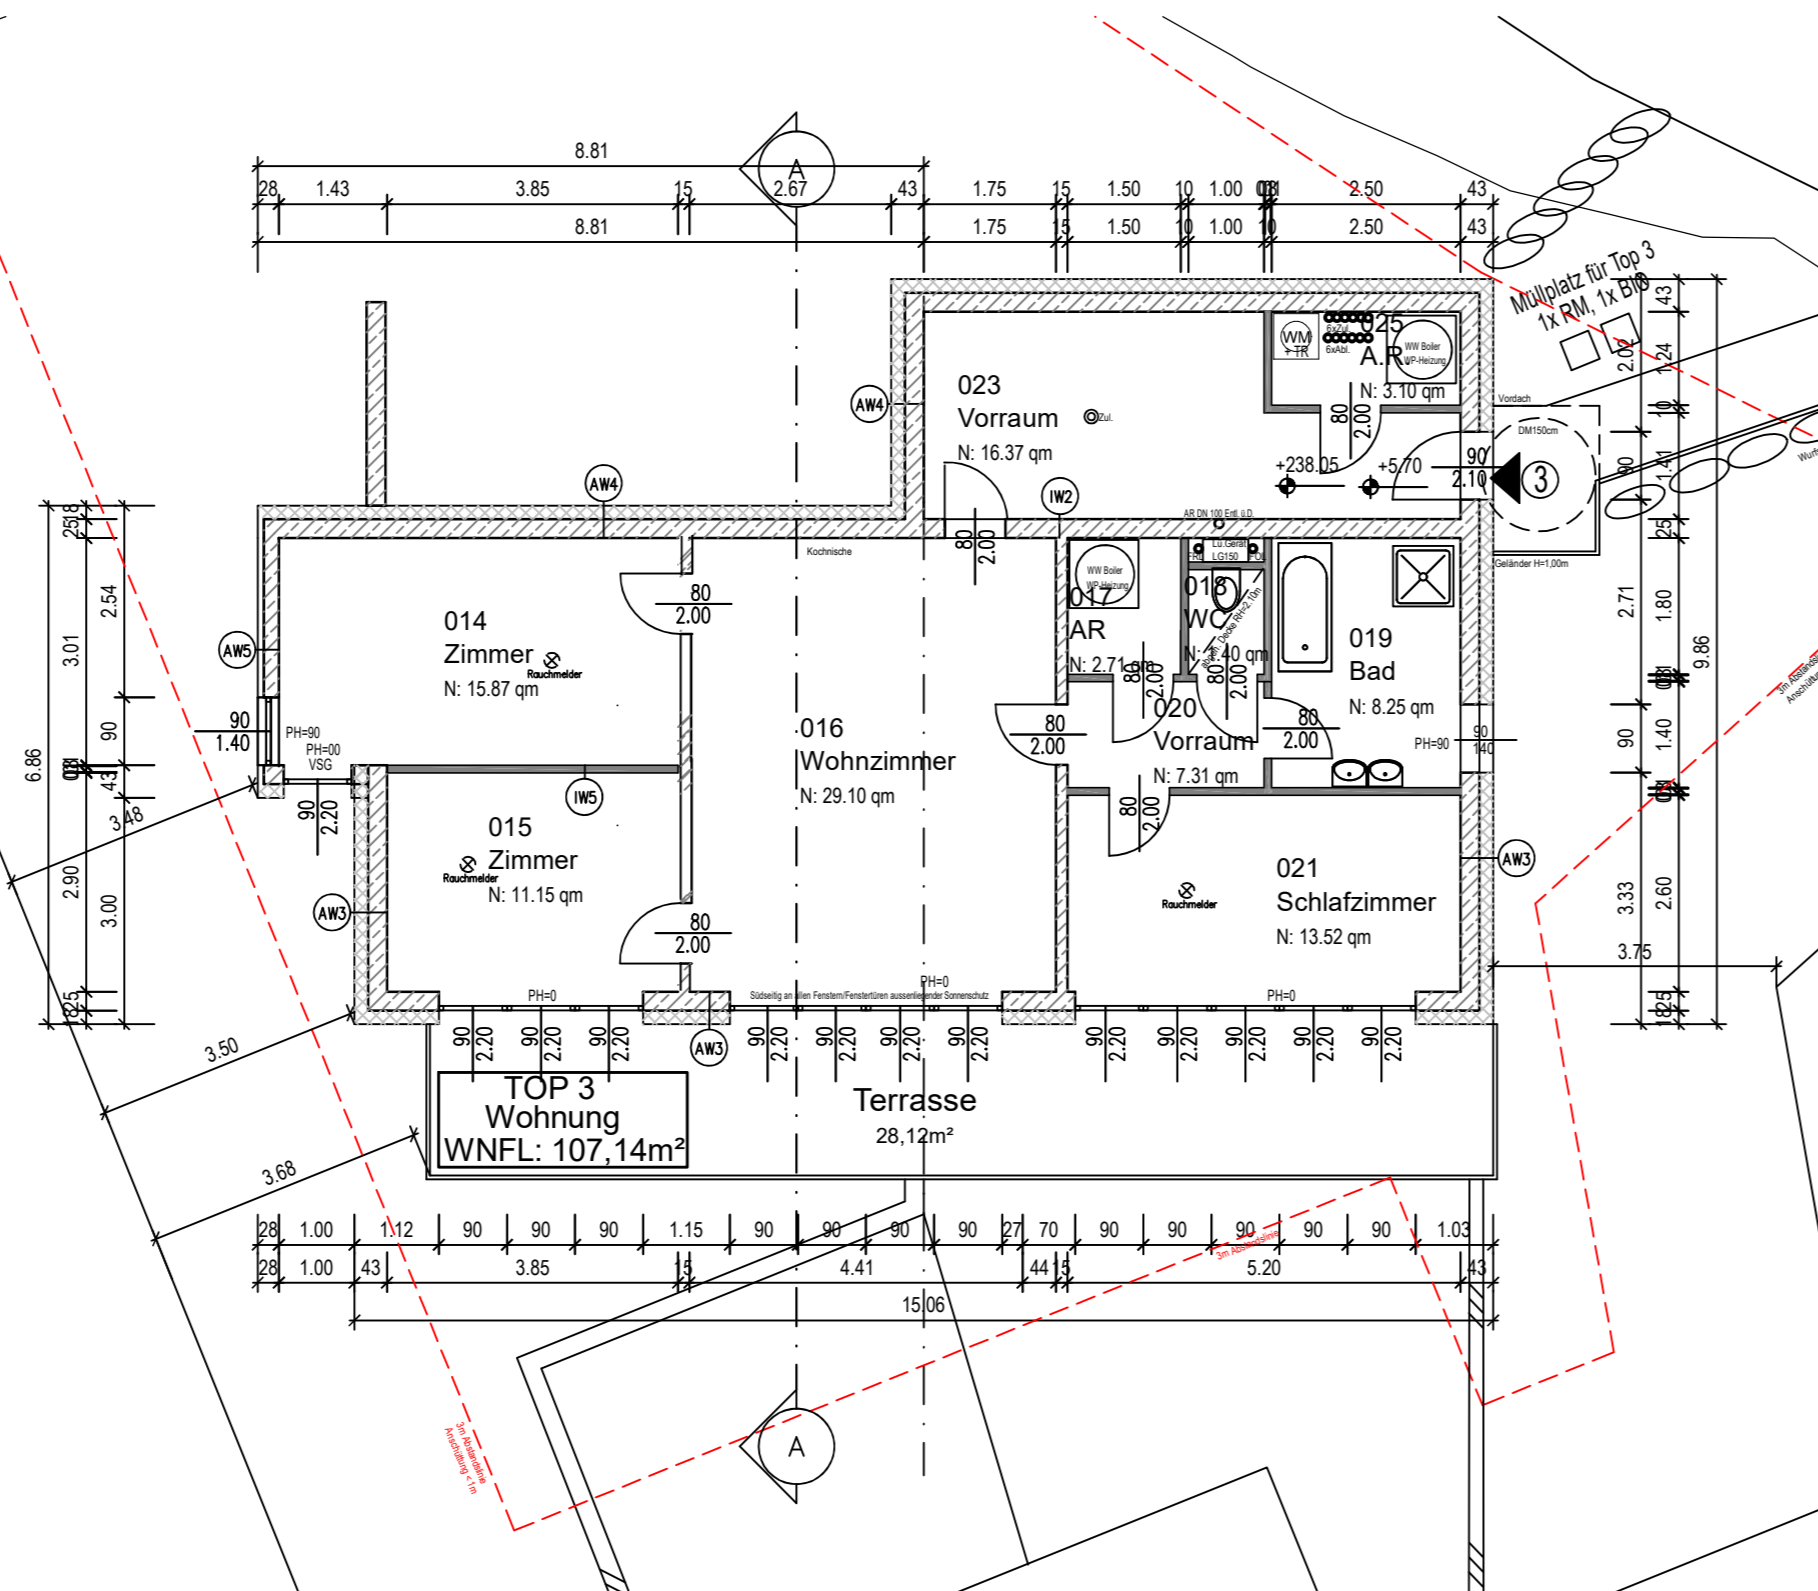

2. OBERGESCHOSS

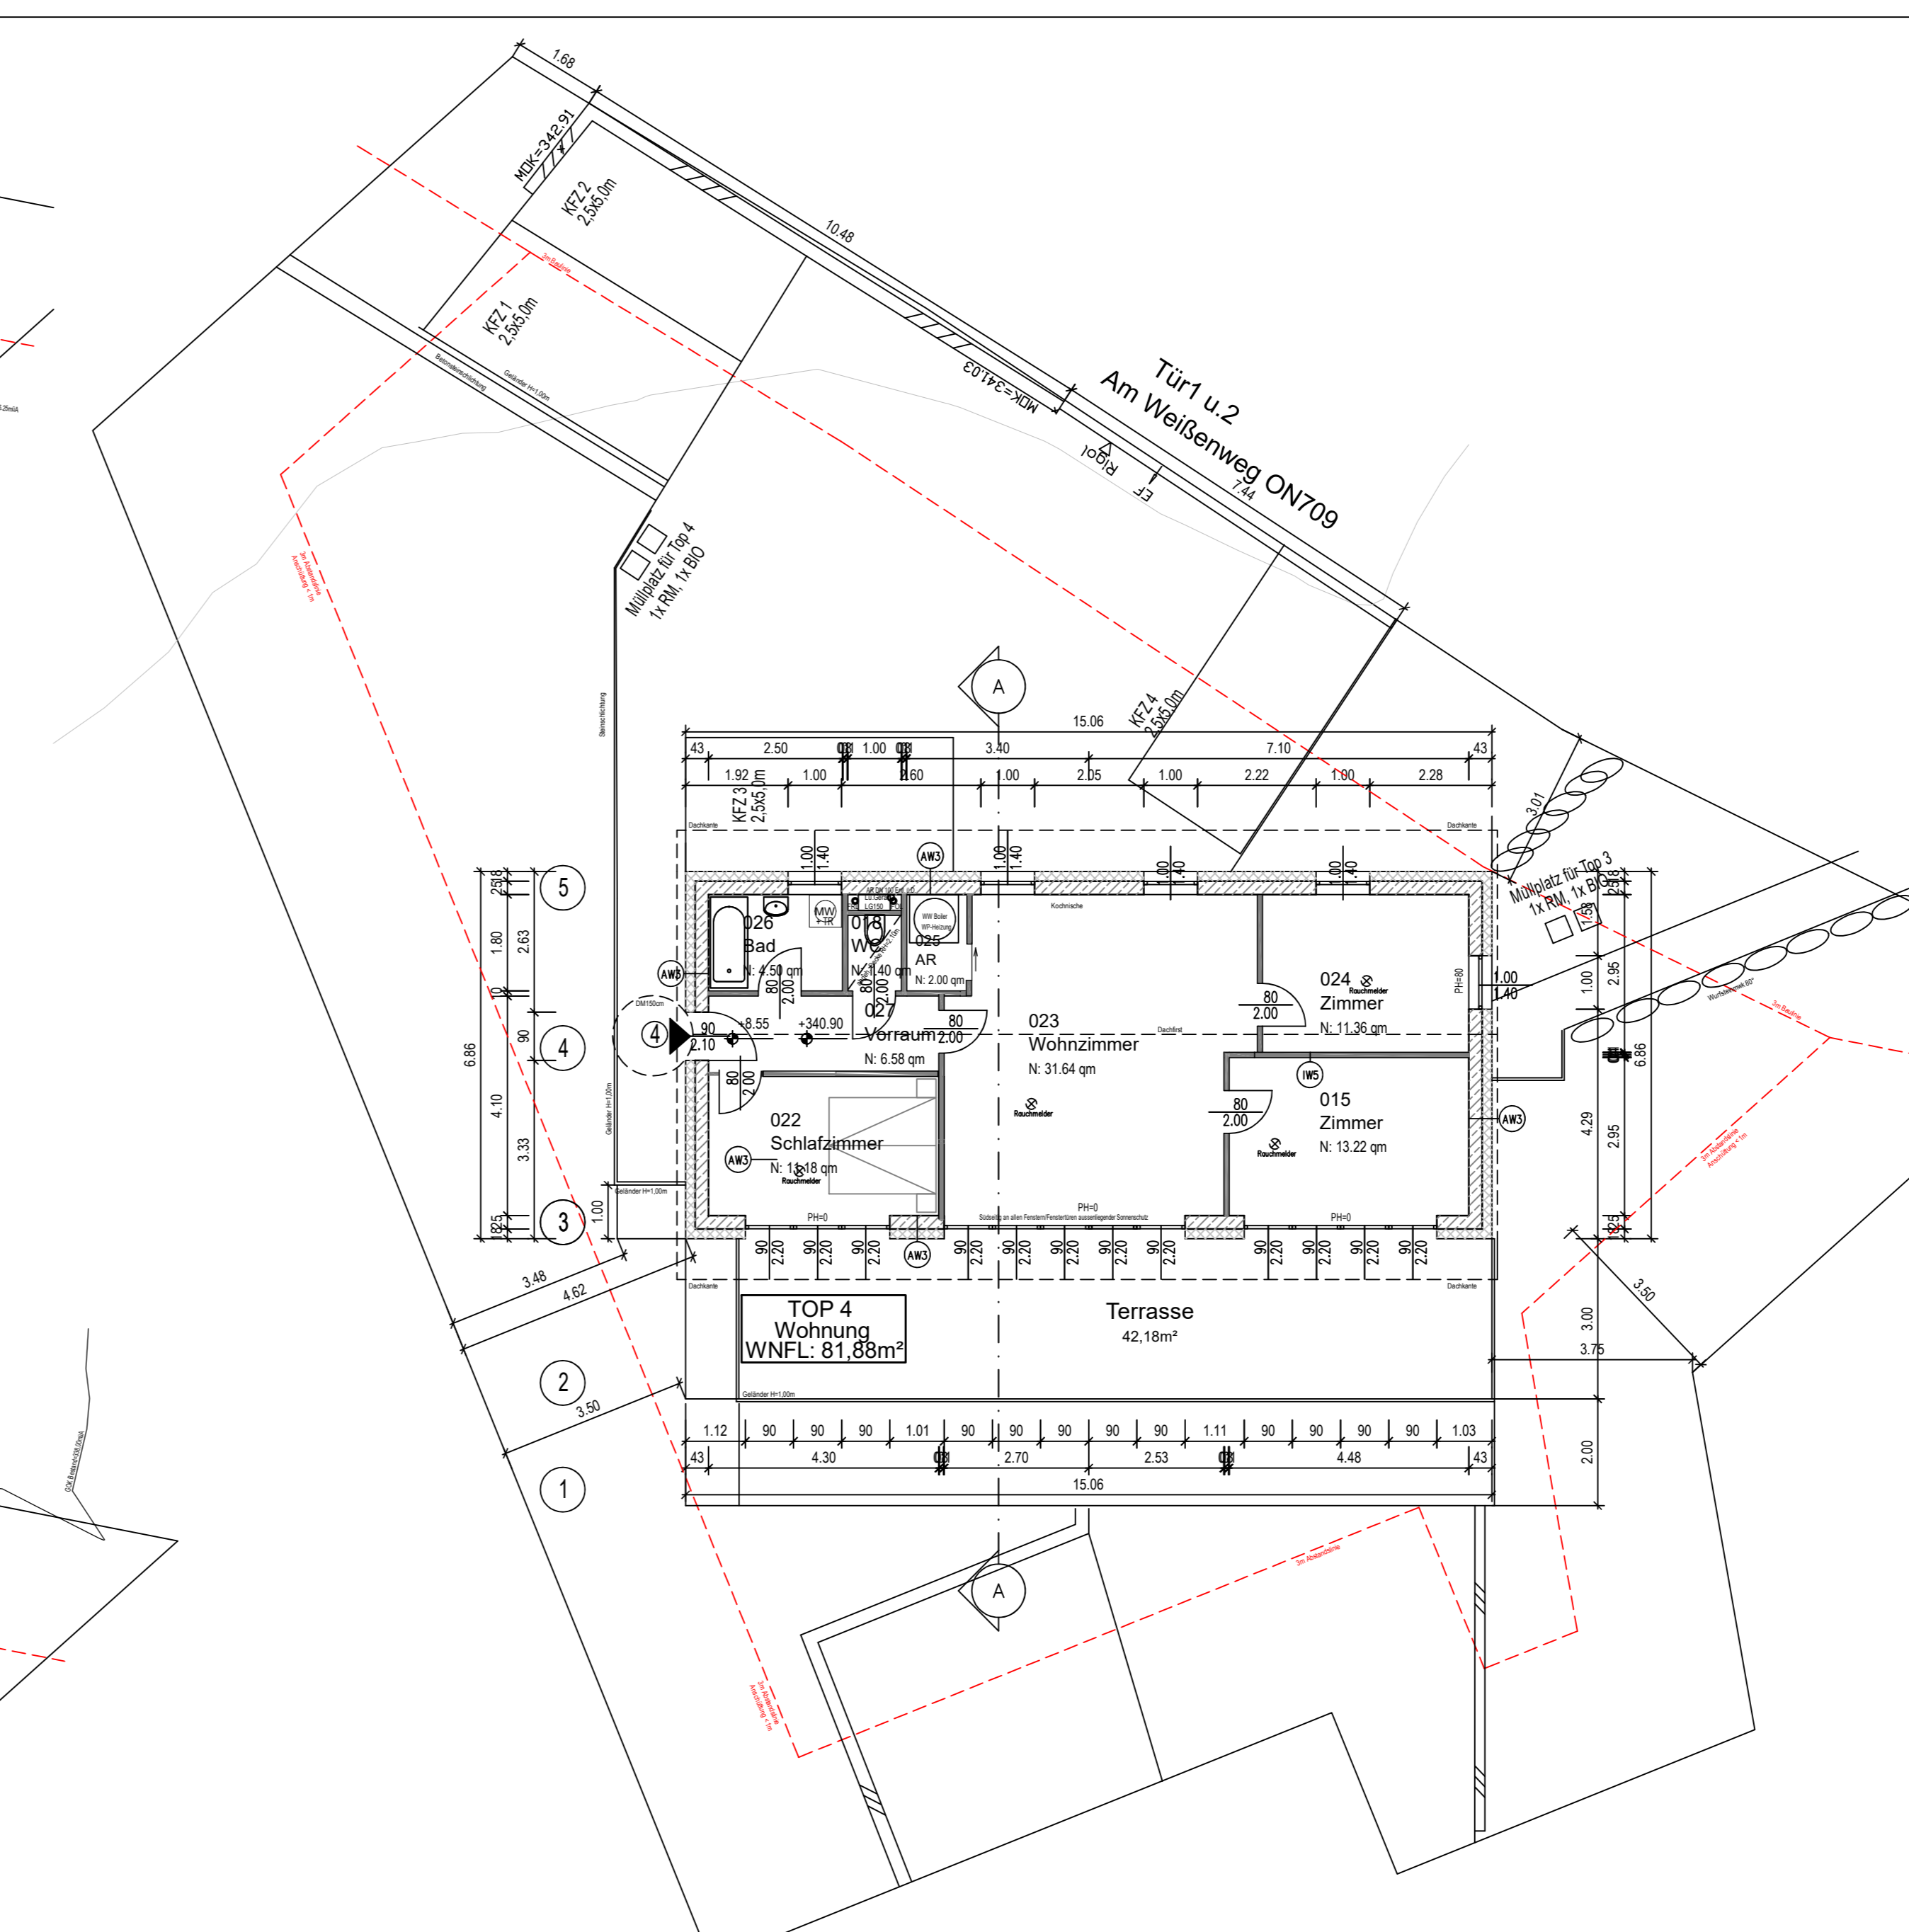

3. OBERGESCHOSS

TOP 1	EG, Forstergasse ON708, Tür 1
TOP 2	1.OG, Forstergasse ON708, Tür 2
TOP 3	2.OG, Am Weissenweg ON709, Tür 1
TOP 4	3.OG, Am Weissenweg ON709, Tür 2

BESTANDSPLAN

FÜR DEN NEUBAU EINES WOHNGEBÄUDES MIT 4 EINHEITEN
 AUF DEM GRUNDSTÜCK 48/3
 GB 40001 ALLAND
 EZ: 845 KG: Alland GST.NR: 48/3

BEIHOEDE		
----------	--	--

BAUVERBER	GRUNDGENTOMER	PLANVERFASSER
-----------	---------------	---------------

GRUNDRISSSE 1:100

ERSTELLT AM	PLANGROSSE	PLANNUMMER	INDEX	GEANDERT AM
04.10.2022	0,63 m ²	2232.PAR1	A	